Dokumentation zum Hausanschluss


Fiktiver Musterauftrag SYN-MUSTER

Je Anschluss erhält die Bauleitung die vereinbarten Fotos, Aufmaße und Messprotokolle.
Der Anhang enthält die zweiseitige Einmessskizze aus dem Entlasto-Musterexport.

Einmessskizze

Fiktive Maße · schematische Darstellung


HAUSFRONT VON VORNE

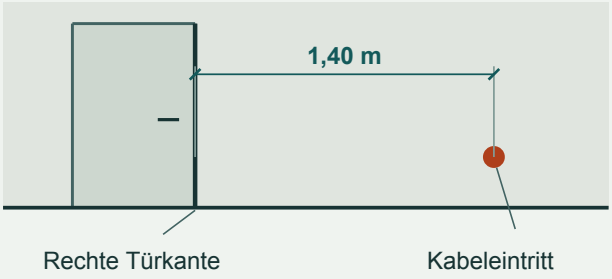

1,40 m von der Türkante nach rechts.

Lagebezug ohne Abrechnungsmenge.

GRUBE AM GEHWEG

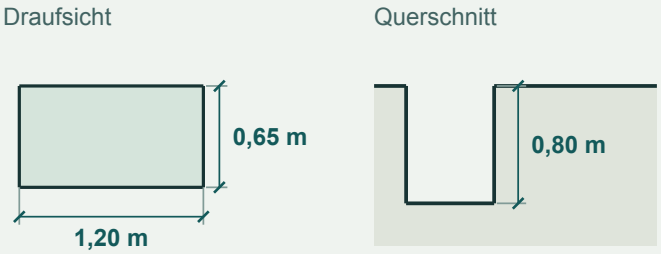

Grube vor der Hausecke im Pflaster.


Tiefe ab Geländeoberkante.

Fotodokumentation

Die beiden Fotos zeigen unterschiedliche Projekte und illustrieren typische Motive.



Erfurt / Offener Graben

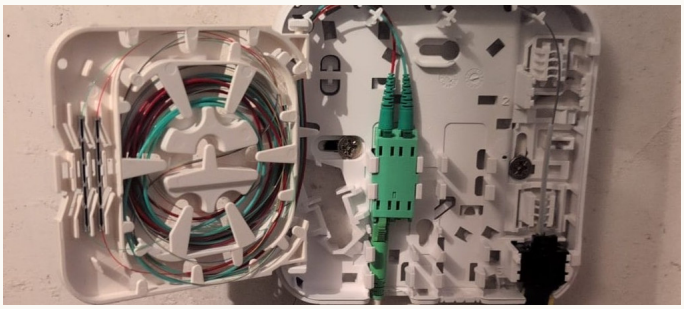

Stuttgart / Glasfaser-Abschlusspunkt

OTDR-Messprotokoll

Auszug · fiktive Messwerte

Die Messung ordnet einer Faser die optische Streckenlänge und die Gesamtdämpfung zu.

Faser	Wellenlänge	Streckenlänge	Gesamtdämpfung
1	1310 nm	0,42 km	0,31 dB

Messrichtung im Beispiel **Netzverteiler zum Hausanschluss**

Einmessskizze

Schematisch, nicht maßstäblich | Skizzenfassung 1 | Einmessung 1

Auftrag SYN-MUSTER | Einsatz e-muster | Schritt s-muster
Einmessung erfasst am 17.11.2026, 09:00
Skizzenkennung skz-muster

TRASSENFOLGE UND ERFASSTE LÄNGEN



Die Linie zeigt A–B–C. Gemeldete Knicke stehen im Abschnitt Trassenverlauf.

Trassenpunkte

Punkt A | Anschluss
Belegfotos: n-muster

Punkt B | Kabeleintritt
Belegfotos: n-muster

Punkt C | HÜP
Belegfotos: n-muster

Abschnitte und Oberflächen

A-B | 12,5 m
Tiefbau | Fertig | Pflaster
Belegfotos: n-muster

B-C | 3,25 m
Hausanschluss | Fertig | Innen
Belegfotos: n-muster

Festpunkte und Bezugspunkte

Grundstücksgrenze | zu A | 2 m

Wandecke | zu C | 4 m


Einmessskizze - Fortsetzung

Schematisch, nicht maßstäblich | Skizzenfassung 1 | Einmessung 1

Hausübersicht und Kabeleintritt

Türkante rechts, von vorne gesehen. Abstand bis zum Kabeleintritt: 1,4 m (rechts).

Bezug für die Skizze. Abrechnungsmenge: keine.
Hausübersicht: n-haus-muster

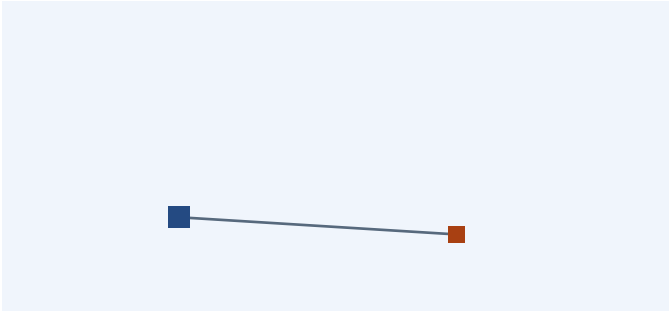

Türkante

Kabeleintritt

Lage der Markierungen im Foto

Dokumentierter Trassenverlauf

Vom Anschluss entlang des Gehwegs, dann rechts zur Hauseinführung.

Knick 1 | 8,25 m ab A | rechts in Laufrichtung A–B

Gruben und Oberflächen

1. Grube am Gehweg | Pflaster

Länge 1,2 m | Breite 0,65 m | Tiefe 0,8 m

Lage: Vor der Hausecke

Grubenübersicht: n-grubenuebersicht
Maßbandfotos: n-massband-breite, n-massband-tiefe